


REF. VIA LOCAL 2 (PROYECTO A EJECUTAR POR OTRA CONSTRUCTORA):
 RESOLUCIÓN DE APROBACIÓN DE ANTERPROYECTO DE LOTEO 08/19 DE
 FECHA 13 JUNIO 2019; DIRECCIÓN DE OBRAS, ILUSTRE MUNICIPALIDAD DE
 LA LAMPA
 RESOLUCIÓN DE APROBACIÓN DE ANTERPROYECTO DE EDIFICACIÓN 09/19
 DE FECHA 13 JUNIO 2019; DIRECCIÓN DE OBRAS, ILUSTRE MUNICIPALIDAD
 DE LA LAMPA
 PROYECTO PAVEL NS9274, SUBDIRECCIÓN DE PAVIMENTACIÓN Y OBRAS
 VIALES- SERVIU REGIÓN METROPOLITANA



PLANTA PROYECTADA
 ESCALA: 1/500

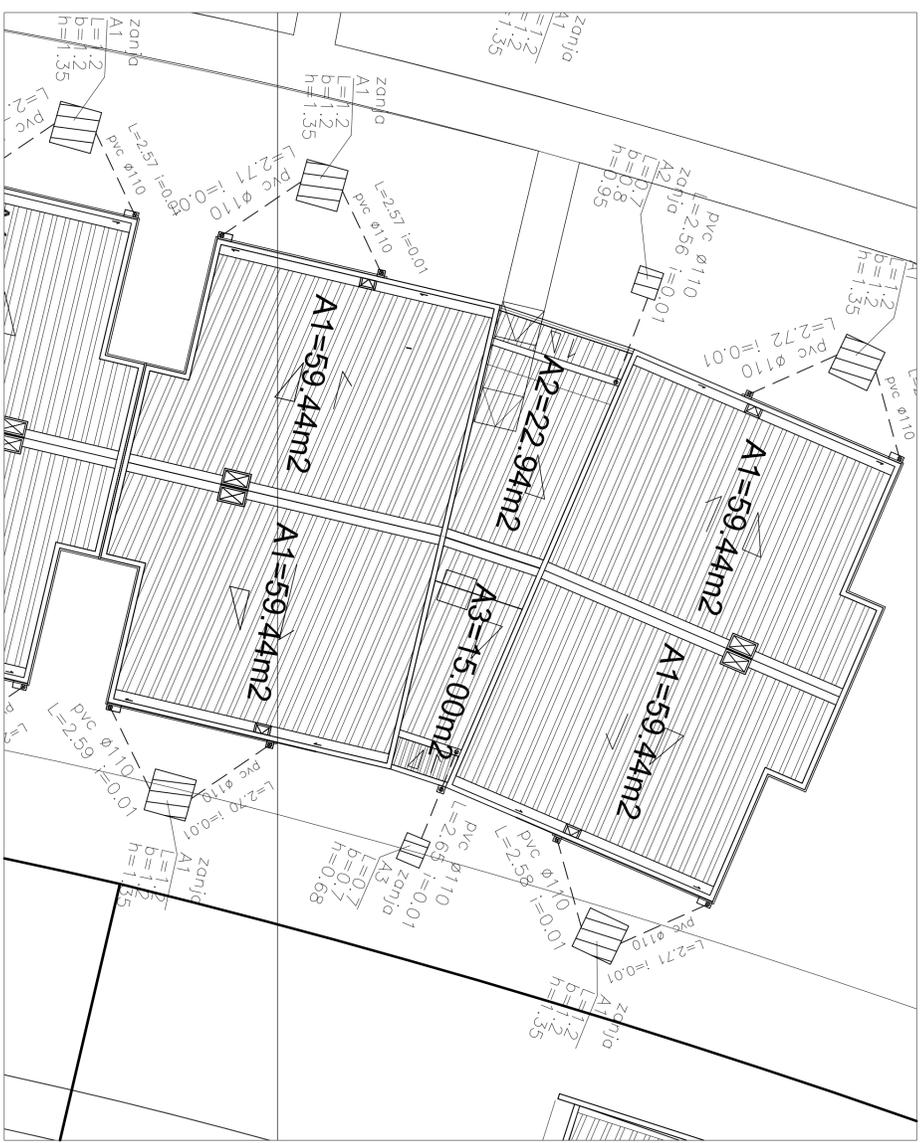



EDIFICACIÓN TIPO 1
 ESCALA: 1/100

NOTAS:

- * SE CONSIDERA ZANJA DE SOLUCIÓN CUBO DREN PARA EL PREDDO, CAPTANDO LAS ARENAS PORTANTES DE LAS ZONAS DE TECHUMBRE, ESTACIONAMIENTO Y ZONAS ALEMANAS A LOS EDIFICIOS.
- * PARA GARANTIZAR EL CORRECTO EMPLAZAMIENTO DE LOS ELEMENTOS DE CAPTACION DE AGUAS LLUVIAS, SE DEBERA REALIZAR UNA PRUEBA DE ESCURRIMIENTO DE AGUA, CON EL OBJETIVO DE VERIFICAR EL BUEN FUNCIONAMIENTO DEL SISTEMA.
- * PARA ASEGURAR EL CORRECTO ESCURRIMIENTO DE AGUAS LLUVIAS, SE DEBERA CONSIDERAR UN PERFLAMIENTO DEL TERRENO CON UNA PENDIENTE MINIMA DE 1% HACIA LAS ZONAS DONDE SE CONSIDERA LA CAPTACION O INFILTRACION DE ESTAS.
- * LAS LINEAS DE ESCURRIMIENTO PRESENTADAS EN LOS PLANOS, SON ÚNICAMENTE REFERENCIALES Y SU OBJETIVO ES GARANTIZAR LA CAPTACION DE AGUA EN LOS PUNTOS PROPUESTOS, EN NINGUN CASO, EL TERRENO NI LAS OBRAS DE URBANIZACION, PODRAN ESTAR ORIENTADAS HACIA EDIFICACIONES, SECTORES DONDE SE GENERE MOLESTIAS AL TRANSITO PEATONAL NI PUNTOS BAJOS.

PLANO DE UBICACIÓN

ESCALA: 1/5000

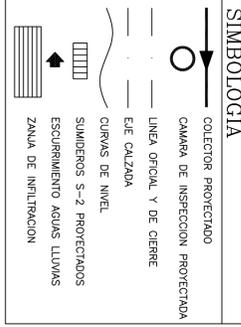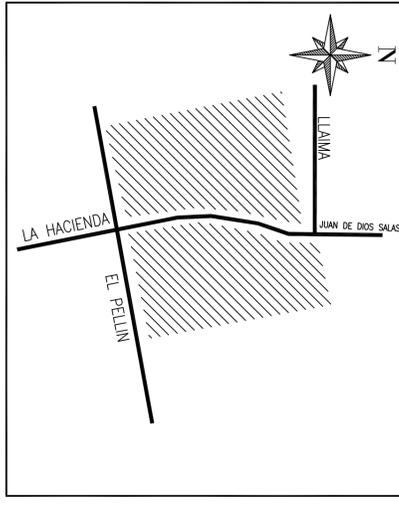

VERSIÓN AS BUILT

CODIGO CREAM BIM CODIGO:DLR-CREAR-SVM-PEI-DE-ALLINTI-V5-E5	
CREAR ASOCIADOS SERBANO N° 73 OFICINA 901 - SANTIAGO - TELEFONO: 232024677 - CORREO: CREAM@CREARASOCIADOS.CL	
SERVIU SERVICIO DE VIVIENDA Y URBANIZACION REGION METROPOLITANA SUB-DIRECCION DE VIVIENDA Y EQUIPAMIENTO	
PROGRAMA FONDO SOLIDARIO DE ELECCION DE VIVIENDA	
LOTIO CON CONSTRUCCION SIMULTANEA ACOGIDO A: DFL N° 2, LEY N° 19.537 COPROPIEDAD INMOBILIARIA "DRAMATUONGO LUIS RIVANO" JUAN DE DIOS SALAS N° 3560, LAMPA	
CONTENIDO: PROYECTO DE AGUAS LLUVIAS TECHUMBRE	EMPLAZAMIENTO GENERAL, SUPERFICIE DE TECHUMBRE
COMUNA: LAMPA PROYECTO	FECHA: MAYO-2022 PROPIETARIO
ANGELES SERVICIOS INGENIERIA Y ARQUITECTURA S.A. AV. LOS ANDES 1333, SANTIAGO FONTELIZO SANTIAGO CHILE 1146 MANDANTE	ENTIDAD PATROCINANTE: CREAR ASOCIADOS AV. LOS ANDES 1333, SANTIAGO FONTELIZO SANTIAGO CHILE 1146 REPRESENTANTE CREAR
SERVIU REGION METROPOLITANA REPRESENTANTE CREAR	APROBACION SERVIU METROPOLITANO EL PRESERTE PLANO HA SIDO APROBADO CON FECHA:
REVISOR ESTUDIOS	JEFE COORDINACION TUBOAO
CARPETA N° DE PROYECTO:	PLANO N° 1 DE 8
REV. 0:	INGENIERO OFICIAL, SERVIU
MODIFICACION:	FIRMA:
N°:	FECHA: