


PLANTA 1º PISO AGUA FRIA

ESCALA 1:250

Y = 6315100

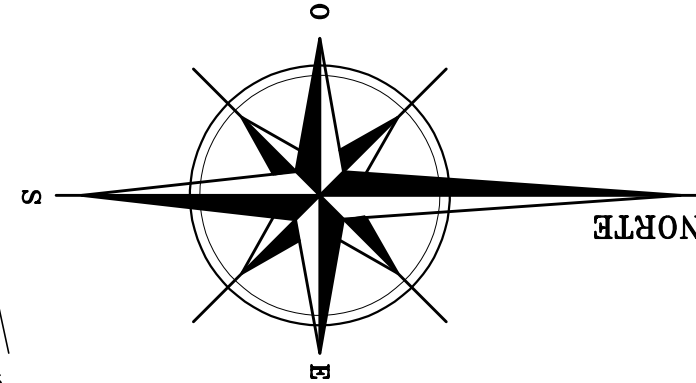

INFORMACION COMPLEMENTARIA:
 PROYECTO: SAMPAGU TELLE

SIMBOLOGIA

- CABLEADO AGUA FRÍA PARA ENTUBIMIENTO O BANCOS USAR EXISTENTE
- CABLEADO AGUA CALIENTE PARA ENTUBIMIENTO O BANCOS USAR EXISTENTE
- CABLEADO AGUA RESIDUAL PARA ENTUBIMIENTO O BANCOS USAR EXISTENTE
- VALVULA INSTALADA
- MEDIDA O REPARACION DE AGUA POTABLE
- CABLEADO DE RED HIBRIDA
- TUBERIA AGUA POTABLE CALIENTE PARA USAR
- LINEA DE JARDIN
- RED AG. EXISTENTE
- INODORO (IN)
- LAVATORIO (LA)
- BANO TINA (BA)
- LAVADERO (LA)
- LAVAPLATOS (LA)
- MAQUINA LAVADORA (MODO)
- CALEFON

VERSION AS BUILT

PROYECTO DE INSTALACION DE AGUA POTABLE DOMICILIARIA DEFINITIVO

PROYECTO: SAMPAGU TELLE
 FECHA: 10-04-24
 # 2.º DE 11

CLIENTE: JUAN DE DIOS SALAS
 Nº MUNICIPAL: 1450
 COMUNA: LAMPYA

UBICACION: VER LAMINA 1 DE 11

PROYECTISTA: FRANCISCO GUILLO TRINIDAD
PROPIETARIO: JUAN DE DIOS SALAS

CONTRATISTA: SAMPAGU TELLE
PROYECTO DEFINITIVO CERTIFICADO DE RECEPCION

FECHA: 28/07/2014
 INGENIERO: FRANCISCO GUILLO TRINIDAD
 FIRMA: [Firma]